




## Grafiskais attēlojums

"Mežmalas", 2. stāvs, Laidu pag.



"Mežmalas", 1. stāvs, Laidu pag.

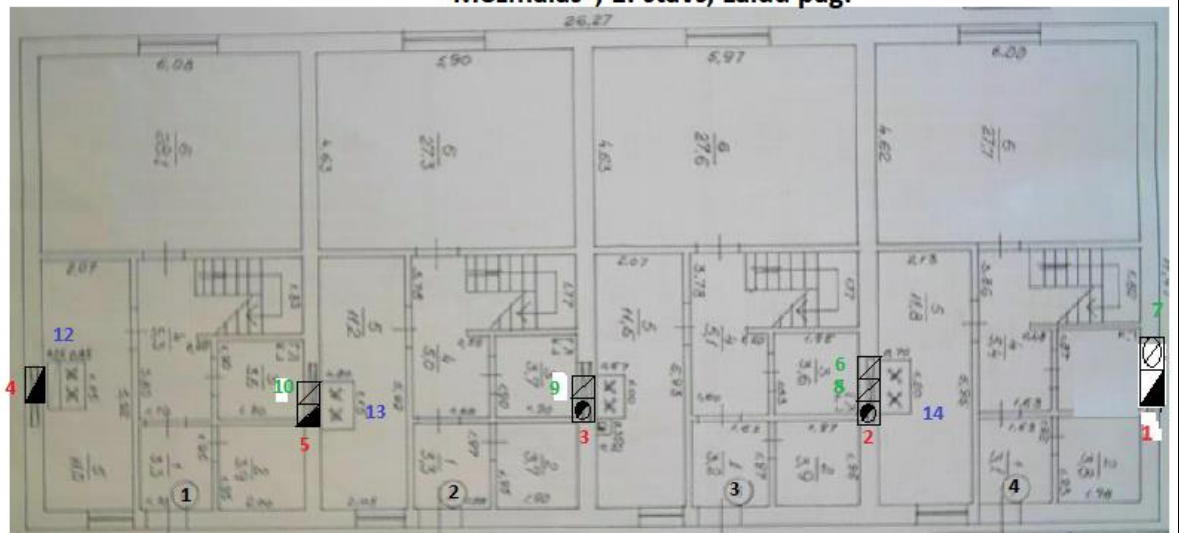

**Piezīmes. Dūmkanālam nr. 1 pieslēgta ilgdedzes krāsns 2. stāvā nr. 11 no kuras nepareizas lietošanas dūmvadā pastiprināti veidojušies kondensāta un krezota veidoti laukumi, pārkāpjot LBN 231-15 punktus 46 un 50. Zemāk pievienoti foto.**



**Krāsns nr. 11.**



**Kanāli nr. 7 un 1 virs jumta**



**Dūmkanāls nr. 1 bēninu daļā.**

Pakalpojuma veicējs: Ints Celmiņš [Dokuments ir parakstīts elektroniski ar derīgu laika zīmogu]  
(vārds, uzvārds, paraksts)

Akta eksemplāru saņēma: \_\_\_\_\_  
(atbildīgās personas vārds, uzvārds, paraksts)